




SCHNITT

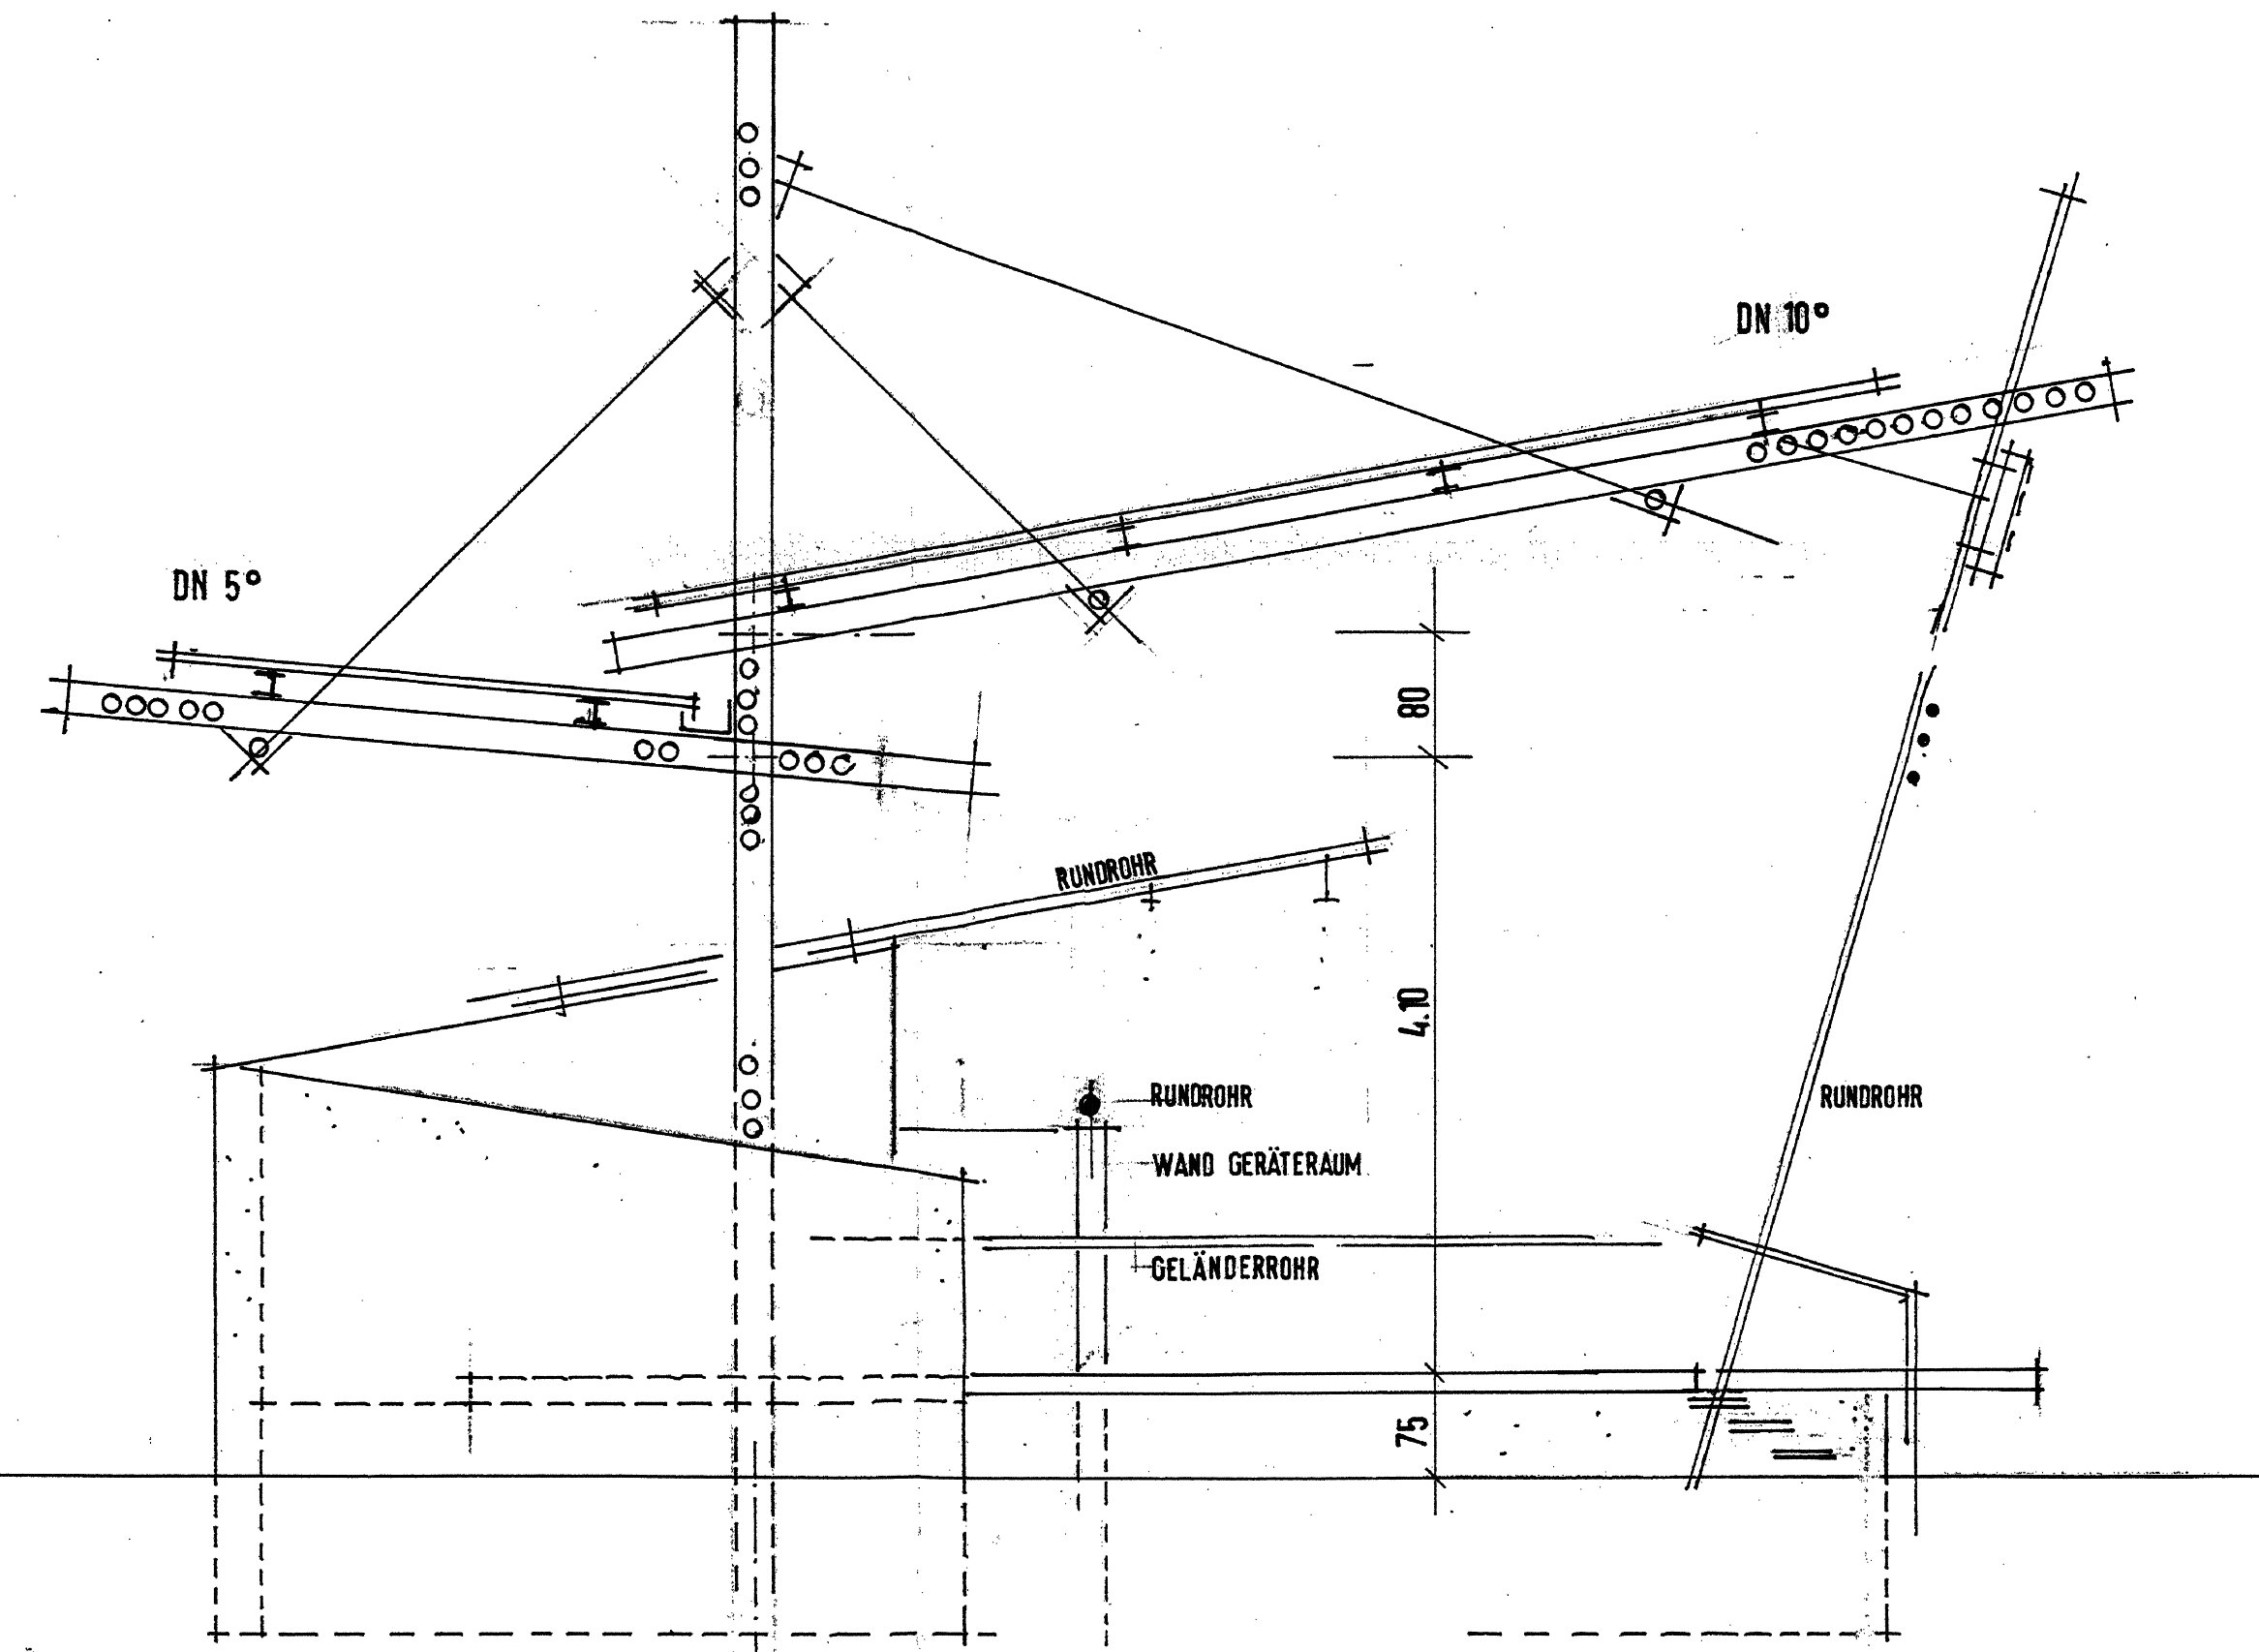

ANSICHT

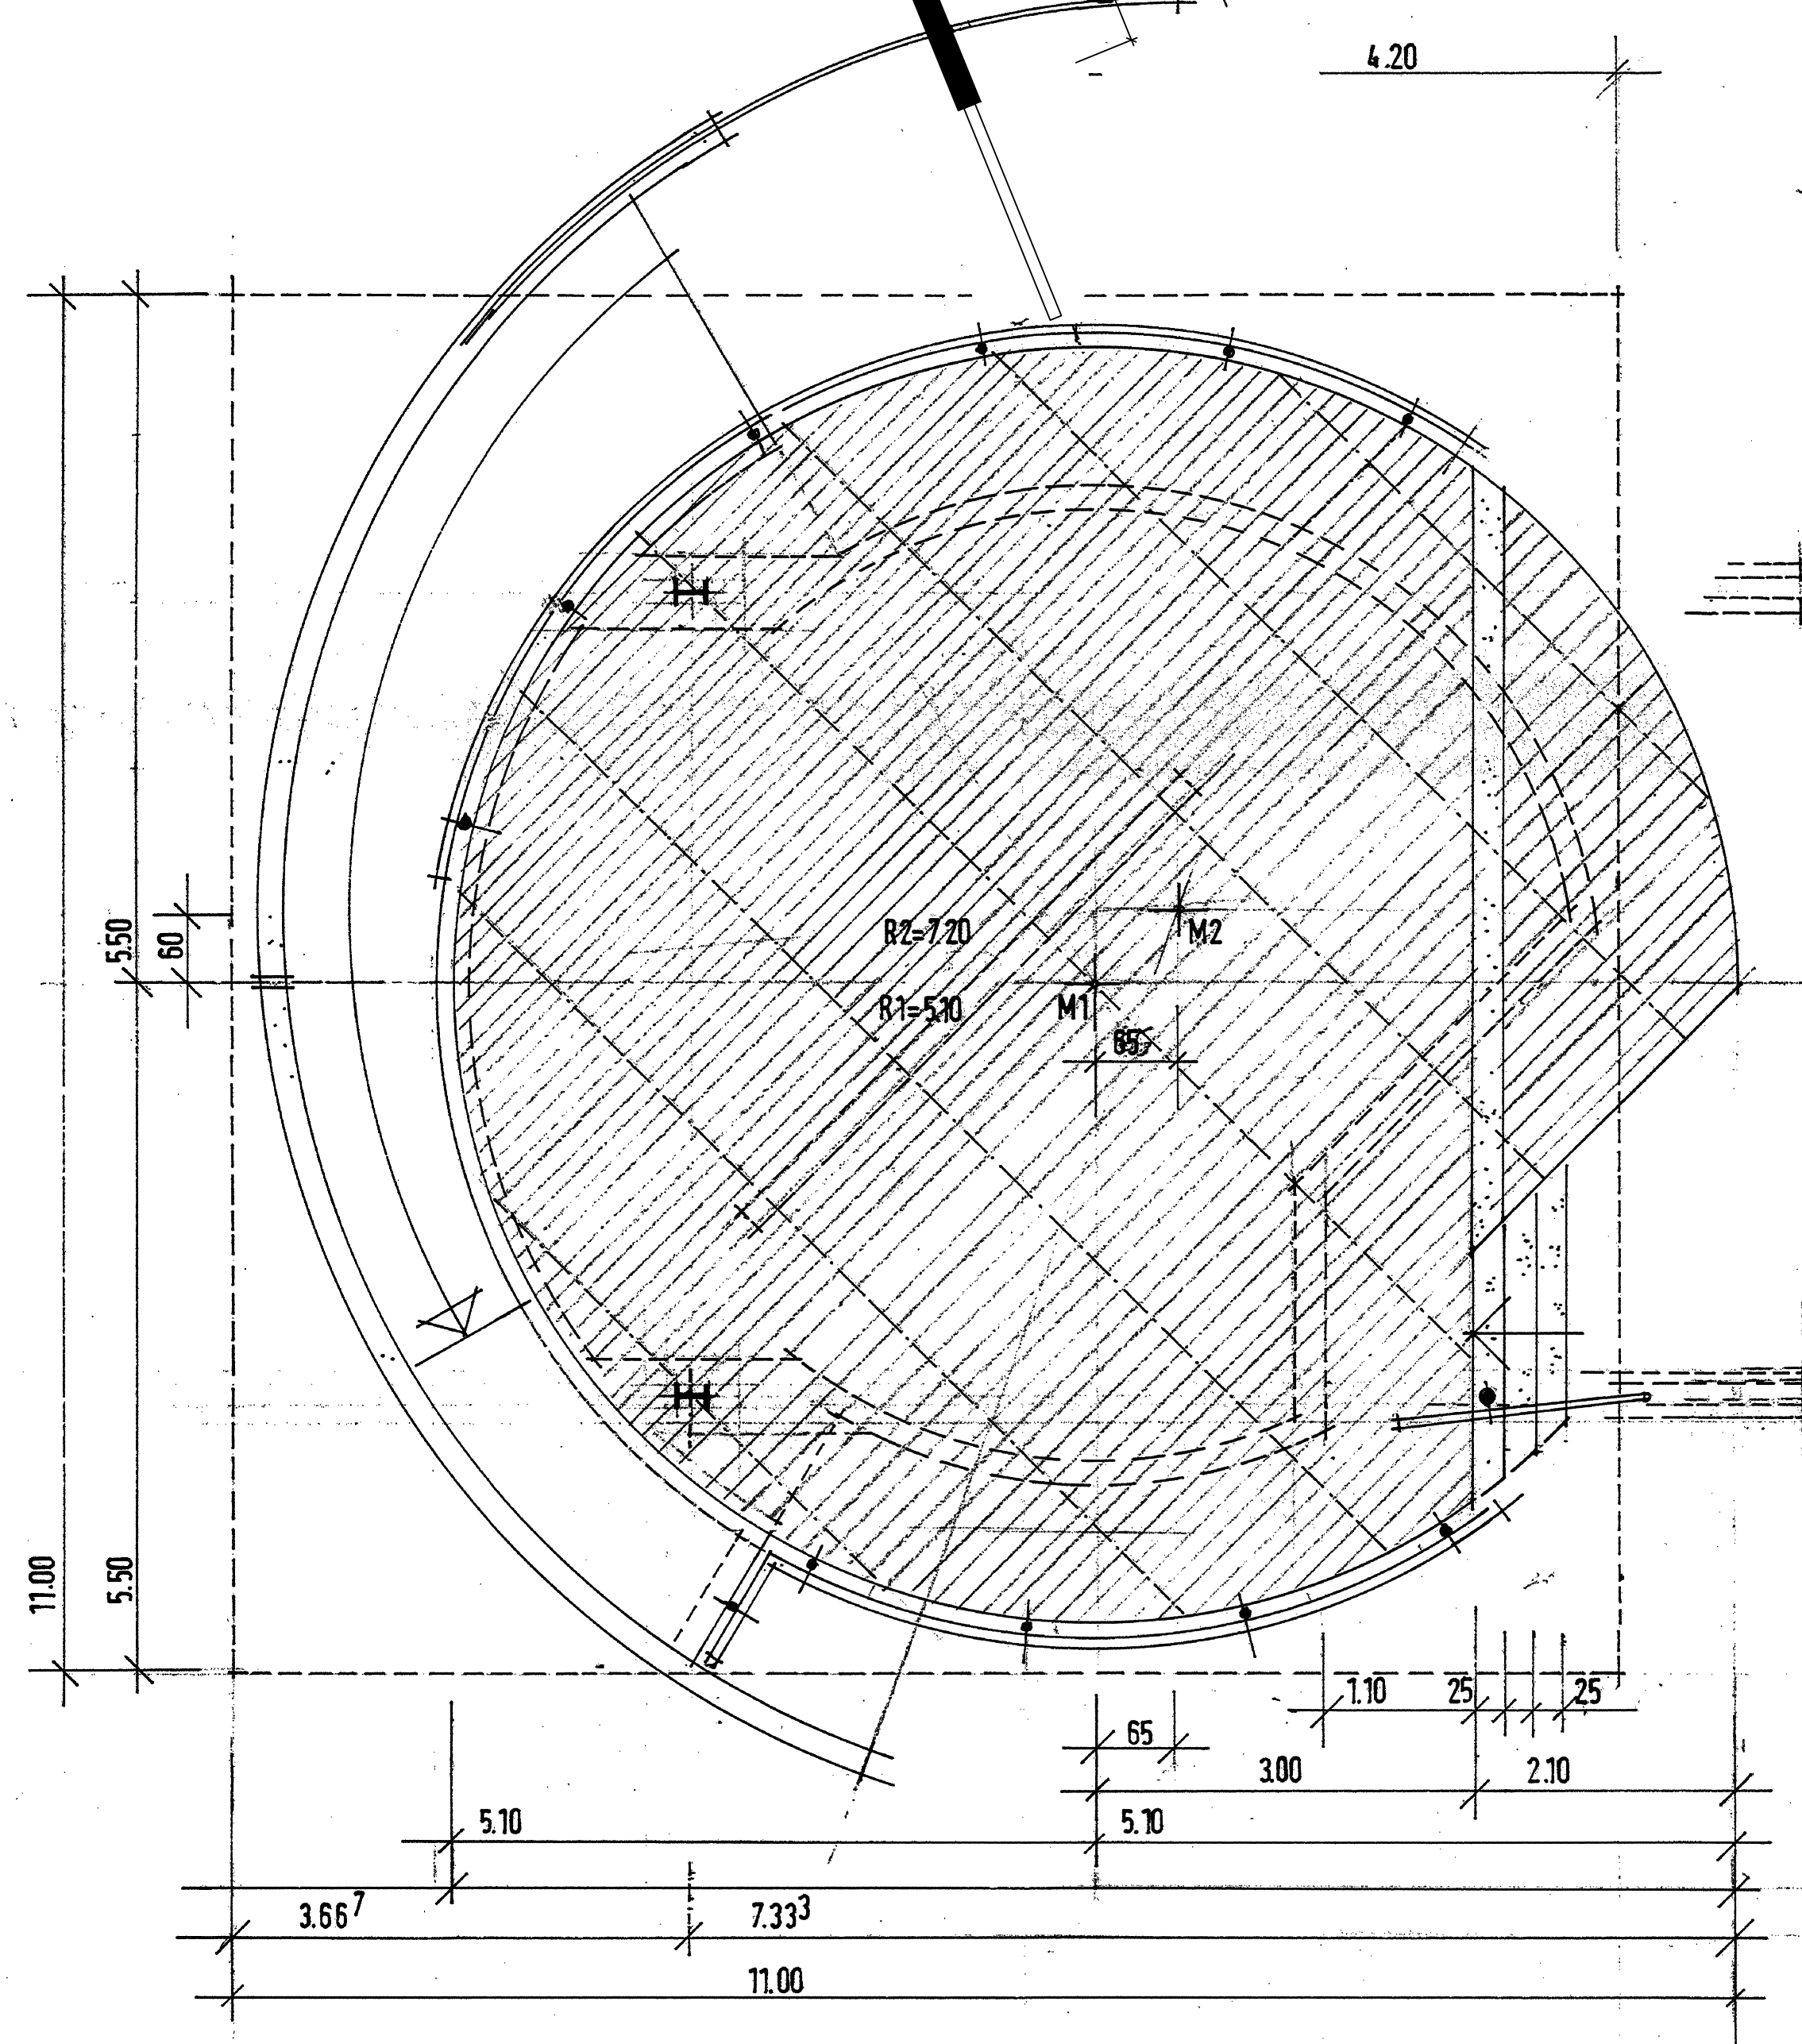

GRUNDRISS PAVILLON

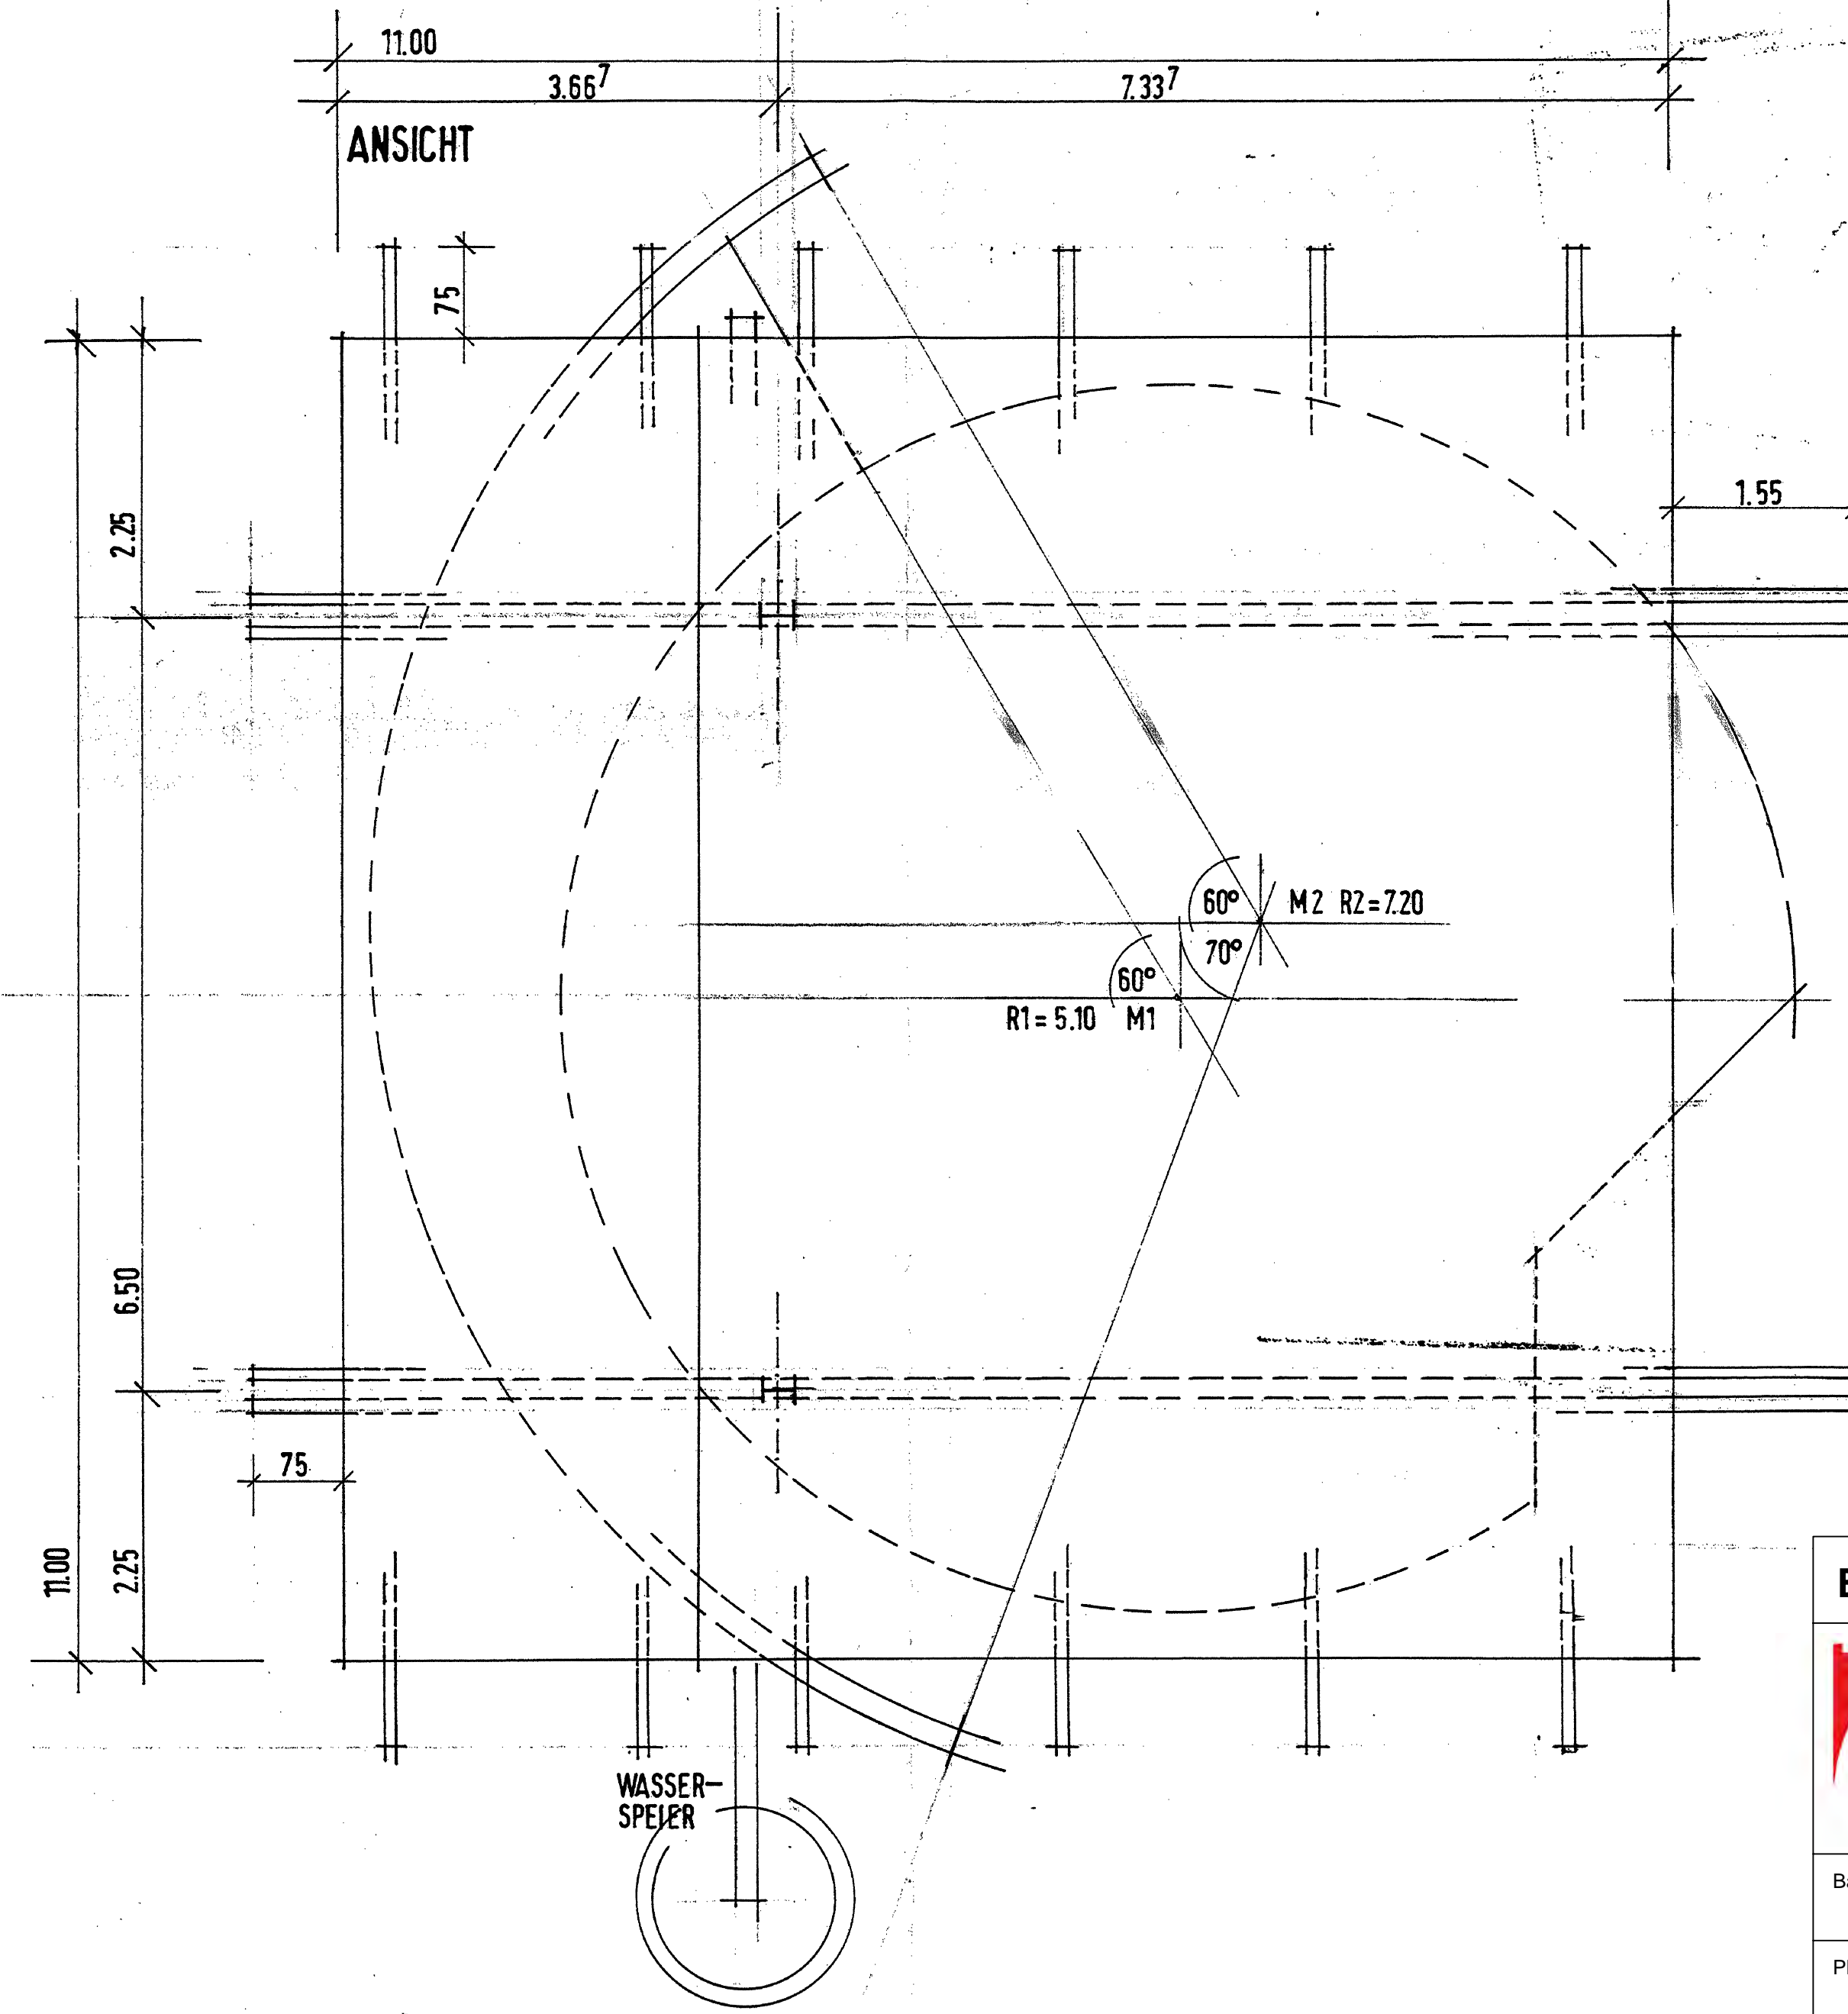

DACHAUFSICHT

Bestandsplan		
Fachbereich 5		
Planen. Hochbau. Umwelt		
Abteilung 5.2		
Stadt Offenburg	Gebäudemanagement	
Bauherr: Stadtteil- und Familienzentrum Innenstadt Musikpavillon im Park	Gebäude Nr.	
Planinhalt: Teilabbruch Musikpavillon Nebenraum		
Datum: 15.2.2006	Plotdatum:	Der Bauherr:
Bearbeitet: Herr Schneble		
Gezeichnet: Frau Klein		Fachbereichsleitung:
Maßstab: 1 : 50	Plannummer:	Der Architekt:
		Abteilungsleitung: